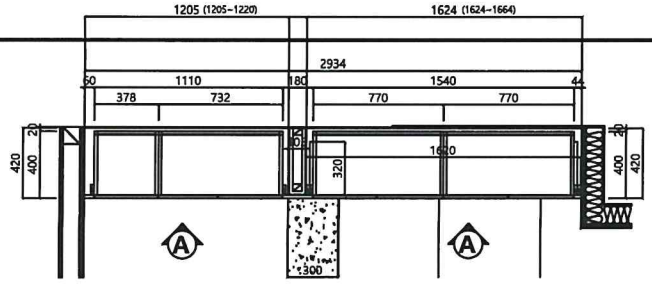

PLAN VIEW

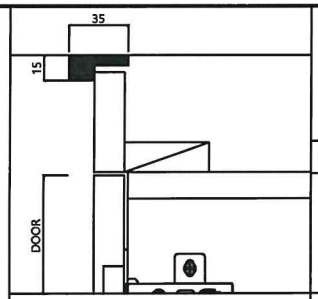

천장몰딩 상세도

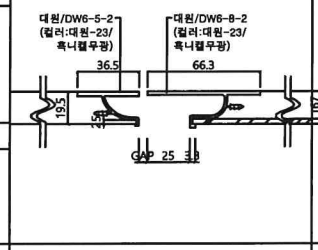

도어 손잡이 상세도A

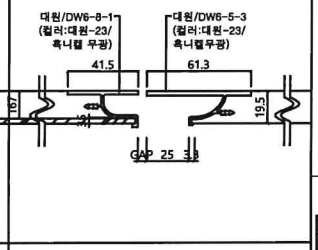

도어 손잡이 상세도B

*분전함선반깊이 18mm 줄이기

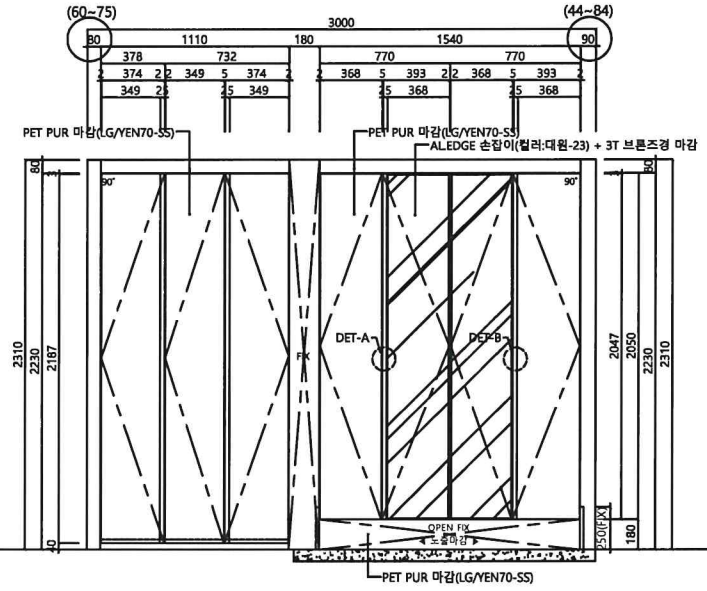

ELEVATION

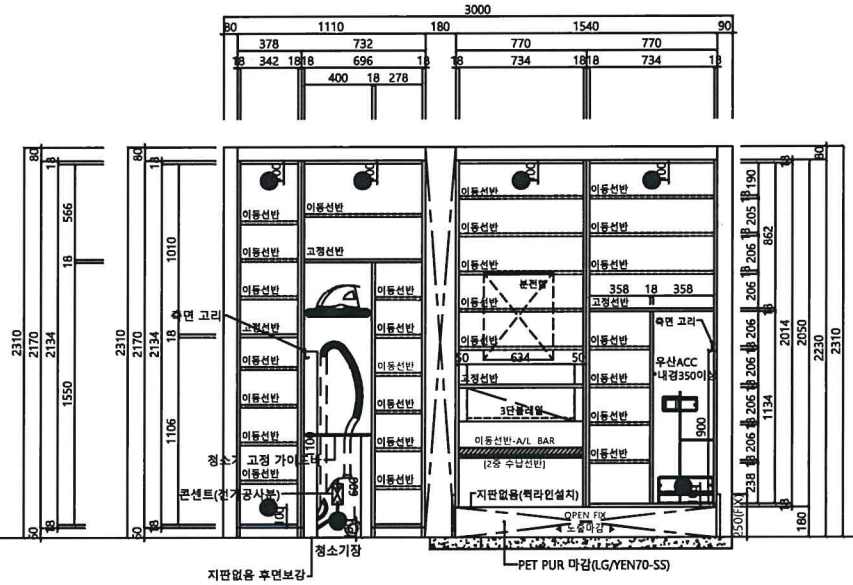

INNER VIEW

1 FURNITURE FRONT VIEW

PROJECT TITLE

LOTTE CASTLE

동탄역 롯데캐슬

NOTE

SPECIFICATION

DOOR	
CORE	18T MDF(E0급 이상)
전면	AL.EDGE + 손잡이 (컬러:대원-23) + 3T 브론즈경 마감
후면	유사 후면 PP 마감
에지	AL. EDGE
S/R	도어 동일 마감 PET PUR 마감 (LG/YEN70-SS)
비고	

BODY	
CORE	18T PB(E0급 이상)
마감	지정 진그레이 LPM (효산:GDC-127F)
뒷판	~~3T FDF 위 바디 유사~~ P.P 마감 ~~바디 유사 PP SHEET~~
에지	0.6T ABS EDGE (몸통유사)
선반	바디 동일 마감 고정 : 노출면마감 이동 : 4면마감
서랍재	바디 동일 마감

HARDWEAR & ACC.	
힌지	댐핑힌지 국산 110/90도 힌지 (문주)
레일	국산 3단 볼레일(문주)
숯그린	그라프튼 환기캡(Ø90)
ACC.	우산꽂이: (지아르케:롯데전용) 접이식 퍽라인: (리노:롯데사양) 2중 수납 A/L바: (다보스:롯데전용)

65타입 세대수 : 171		
합계	도대:89	도반:82
1차	도대:46	도반:40
2차	도대:19	도반:21
3차	도대:10	도반:10
4차	도대:14	도반:11

HK (주)형경산업
HYUNG KYUNG INDUSTRY
- 본사
경기도 김포시 대곶면 송해리 33-8
TEL. 031) 981-9681-2
FAX. 031) 981-9684
E-mail : boeungtimber@hanmail.net

DATE

SCALE A3 : 1/30

SHEET NO FUR-02

DRAWING TITLE

65㎡
신발장
(확장형기본)

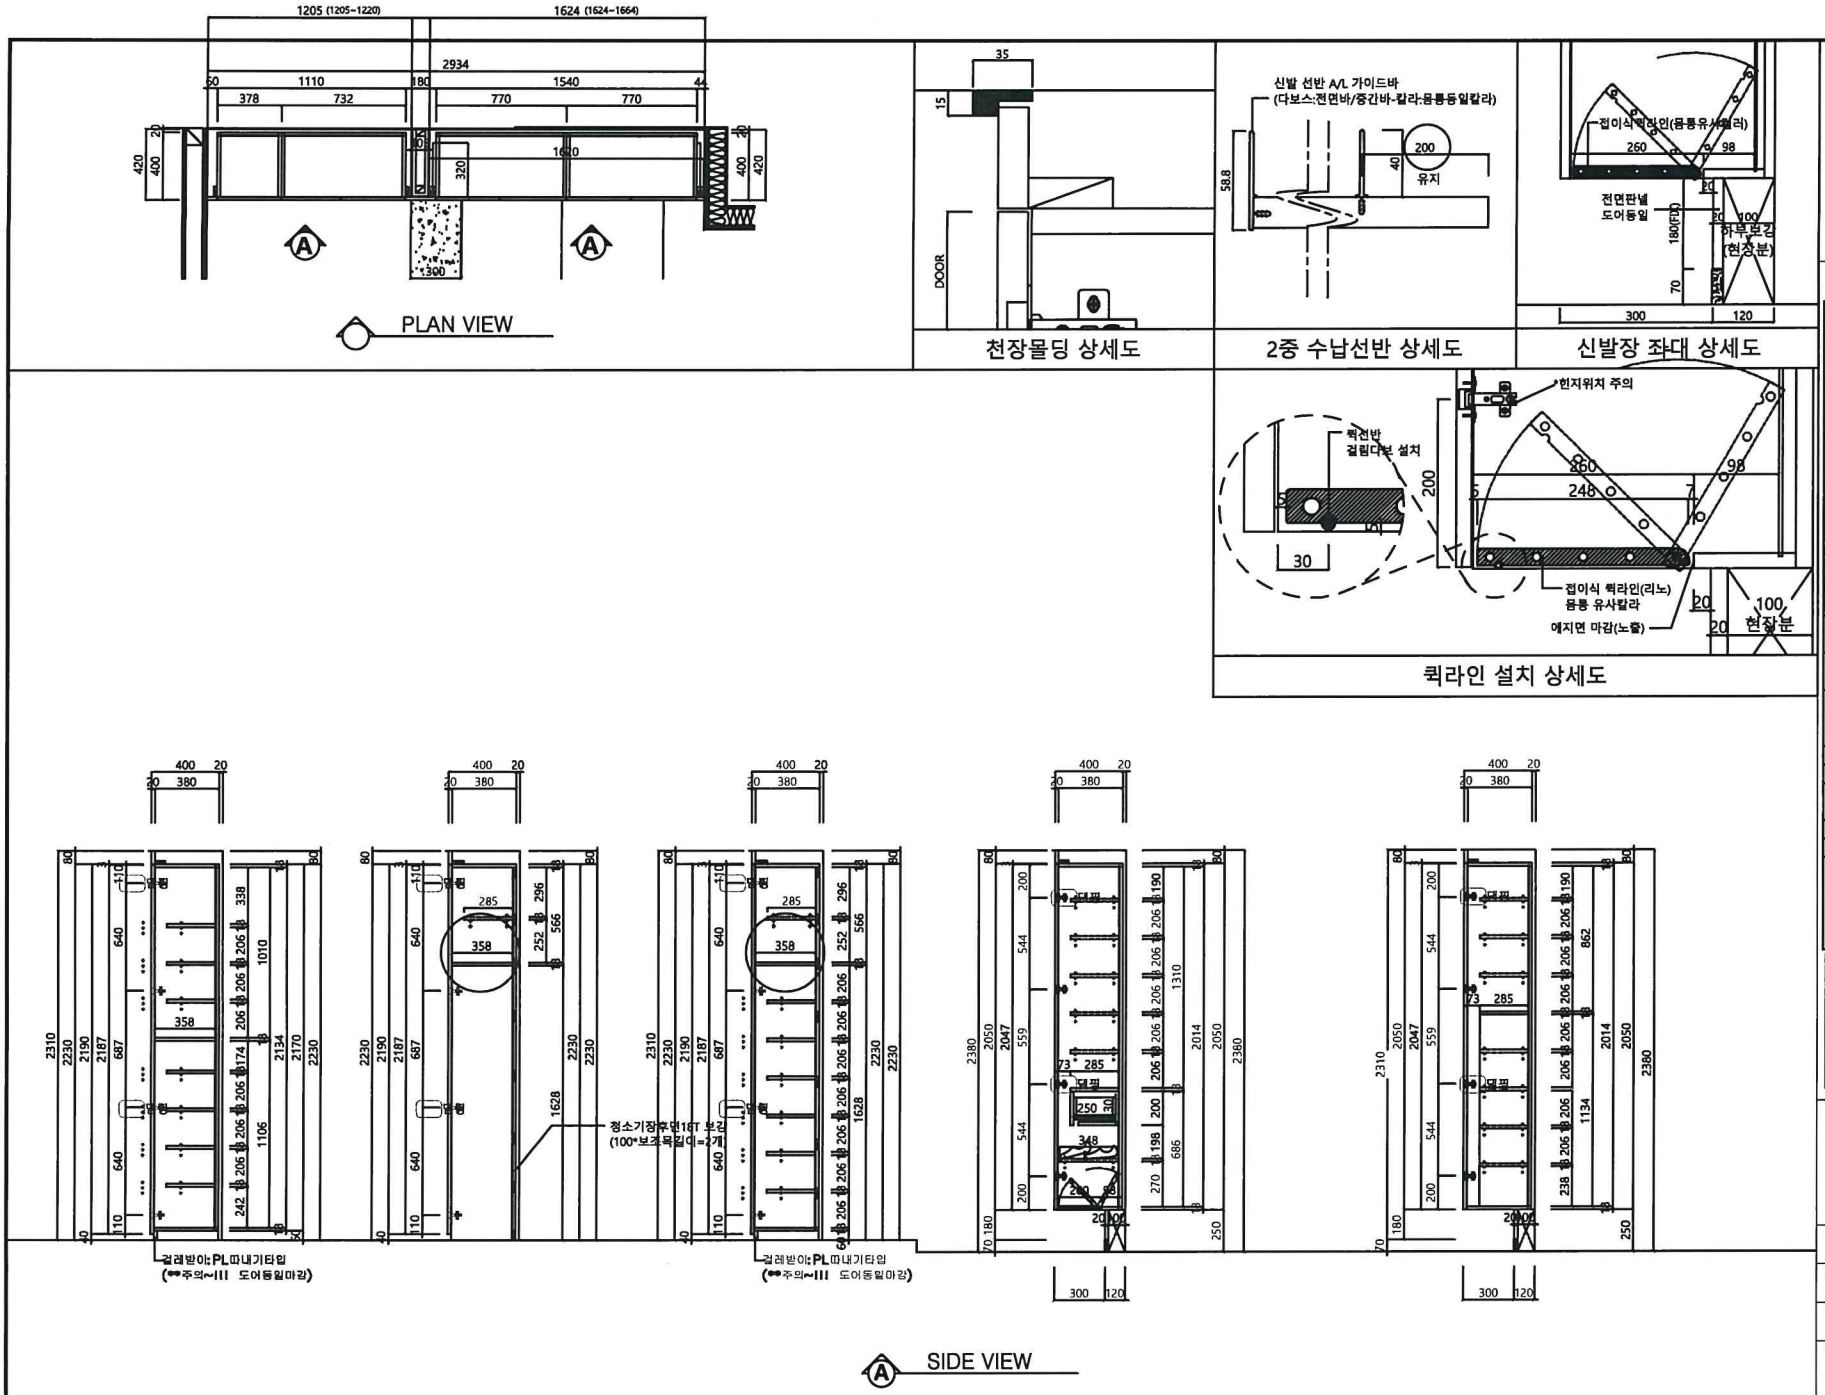

PROJECT TITLE

LOTTE CASTLE

동탄역 롯데캐슬

NOTE

■ SPECIFICATION

DOOR	
CORE	18T MDF(E0급 이상)
전면	AL.EDGE + 손잡이 (컬러:대원-23) + 3T 브론즈경 마감
후면	유사 후면 PP 마감
에지	AL. EDGE
S/R	도어 등일 마감 PET PUR 마감 (LG/YEN70-SS)
비고	
BODY	
CORE	18T PB(E0급 이상)
마감	지정 진그레이 LPM (효산:GDC-127F)
뒷판	3T HDF 위 바디 유사 P.P 마감 바디 유사 PP SHEET
에지	0.6T ABS EDGE (몸통유사)
선반	바디 동일 마감 고정 : 노출면마감 이동 : 4면마감
서랍재	바디 동일 마감
HARDWEAR & ACC.	
힌지	댐핑힌지 국산 110/90도 힌지 (문주)
레일	국산 3단 볼레일(문주)
숏그린	그라프톤 환기캡(Ø90)
ACC.	후신높이: (지아르케:롯데전용) 접이식 퀵라인: (리노:롯데사양) 2중 수납 A/L바: (다보스:롯데전용)

65타입 세대수 : 171		
합계	도대:89	도반:82
1차	도대:46	도반:40
2차	도대:19	도반:21
3차	도대:10	도반:10
4차	도대:14	도반:11

HK (주)형경산업
HYUNG KYUNG INDUSTRY
- 본사
경기도 김포시 대곶면 송마리 33-6
TEL. 031) 981-9681-2
FAX. 031) 981-9684
E-mail : boeungtimber@hanmail.net

DATE

SCALE A3 : 1/30

SHEET NO FUR-03

DRAWING TITLE

65㎡
신발장
(확장형기본)

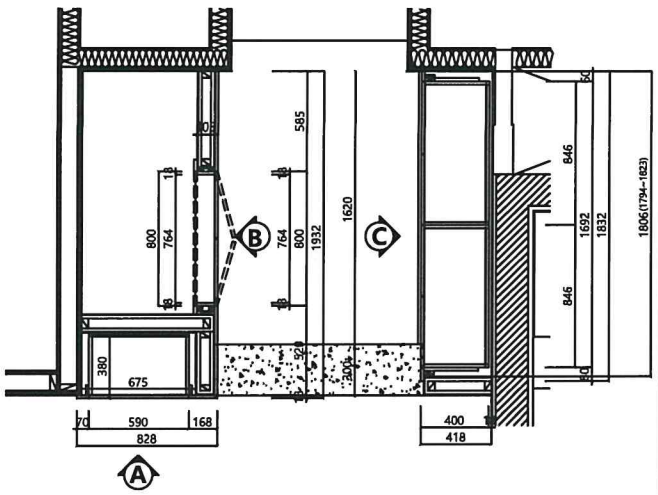

PLAN VIEW

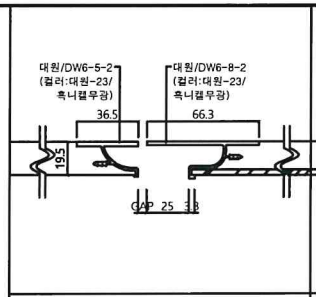

도어 손잡이 상세도A

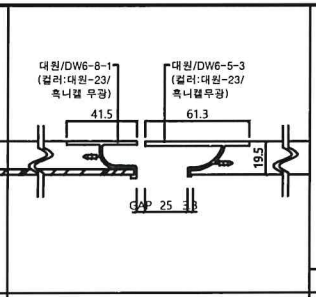

도어 손잡이 상세도B

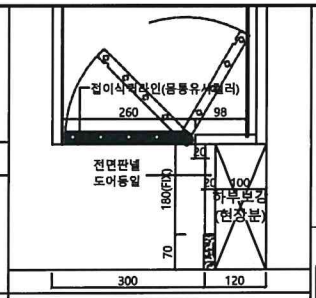

신발장 좌대 상세도

84A타입 세대수 :89		
합계	도대:41	도반:48
1차	도대:15	도반:24
2차	도대:9	도반:14 +4
3차	도대:8	도반:3
4차	도대:9	도반:7

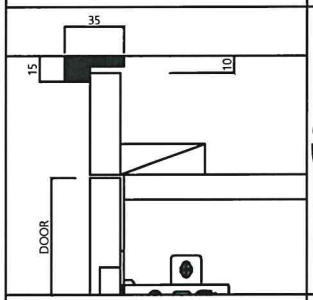

천장몰딩 상세도

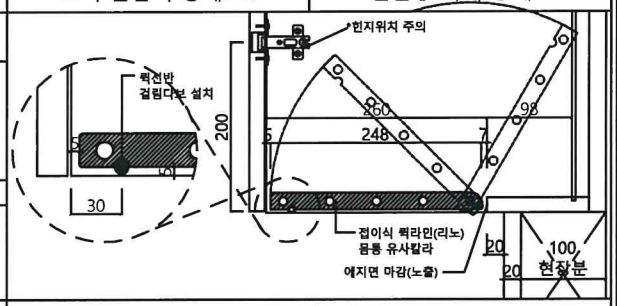

퀵라인 설치 상세도

*분전함선반깊이 18mm 줄이기

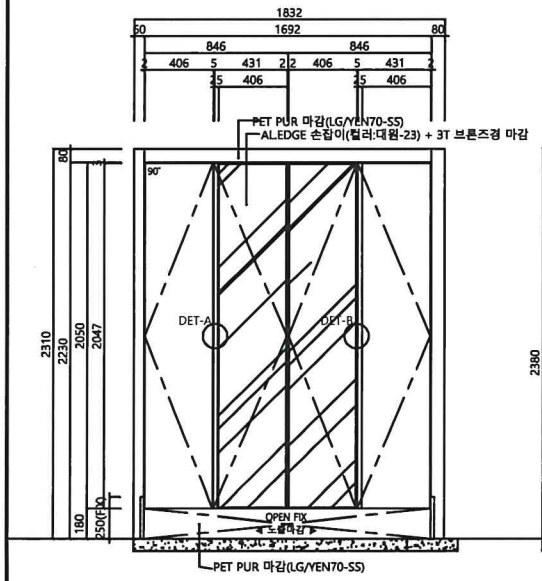

ELEVATION

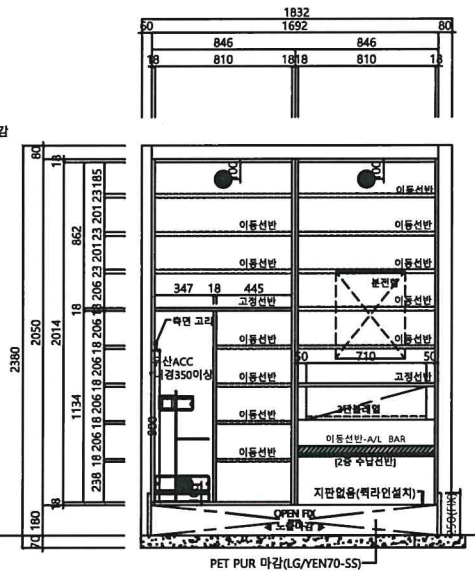

INNER VIEW

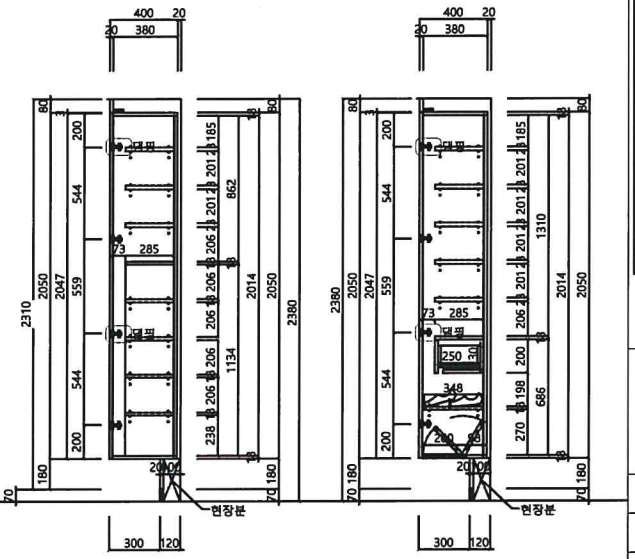

SIDE VIEW

1 FURNITURE FRONT VIEW

PROJECT TITLE

LOTTE CASTLE

동탄역 롯데캐슬

NOTE

■ SPECIFICATION

DOOR	
CORE	18T MDF(E0급 이상)
전면	PET PUR 마감 (LG/YEN70-SS)
후면	전면 유사 PP SHEET
에지	도어 유사 컬러 1T ABS PUR 마감
손잡이	AL.EDGE 손잡이
유리도어	AL.EDGE + 손잡이 (컬러:대원-23) + 3T 브론즈경 마감 후면:(LG/YEN70-SS) 유사 P.P 마감
S/R	도어 동일 마감
기타	
BODY	
CORE	18T PB(E0급 이상)
마감	지정 진그레이 LPM (호산:GDC-127F)
뒷판	3T HDF 위 바디 유사 P.P 마감
에지	0.6T ABS EDGE (몰딩유사)
선반	바디 동일 마감 고정 : 노출면마감 이동 : 4면마감
서랍재	15T PB 바디 동일 마감
HARDWEAR & ACC.	
힌지	댐핑힌지 국산 110/90도 힌지 (문주)
레일	3단볼레일(문주)
숏그린	그라프톤 환기캡(Ø90)
ACC.	후산옷걸이: (지아르케:롯데전용) 접이식 퀵라인: (리노:롯데사양) 2중 수납 A/L바: (다보스:롯데전용)

HK (주)형경산업
HYUNG KYUNG INDUSTRY
- 본사
경기도 김포시 대곶면 송마리 33-6
TEL. 031) 981-9881-2
FAX. 031) 981-9884
E-mail : boseungtimber@hanmail.net

DATE

SCALE A3 : 1/30

SHEET NO FUR-04

DRAWING TITLE

84Am²
일반가구 신발장
(확장형기본)